


000-1 0091N01


# 调节型执行器

烟气流向

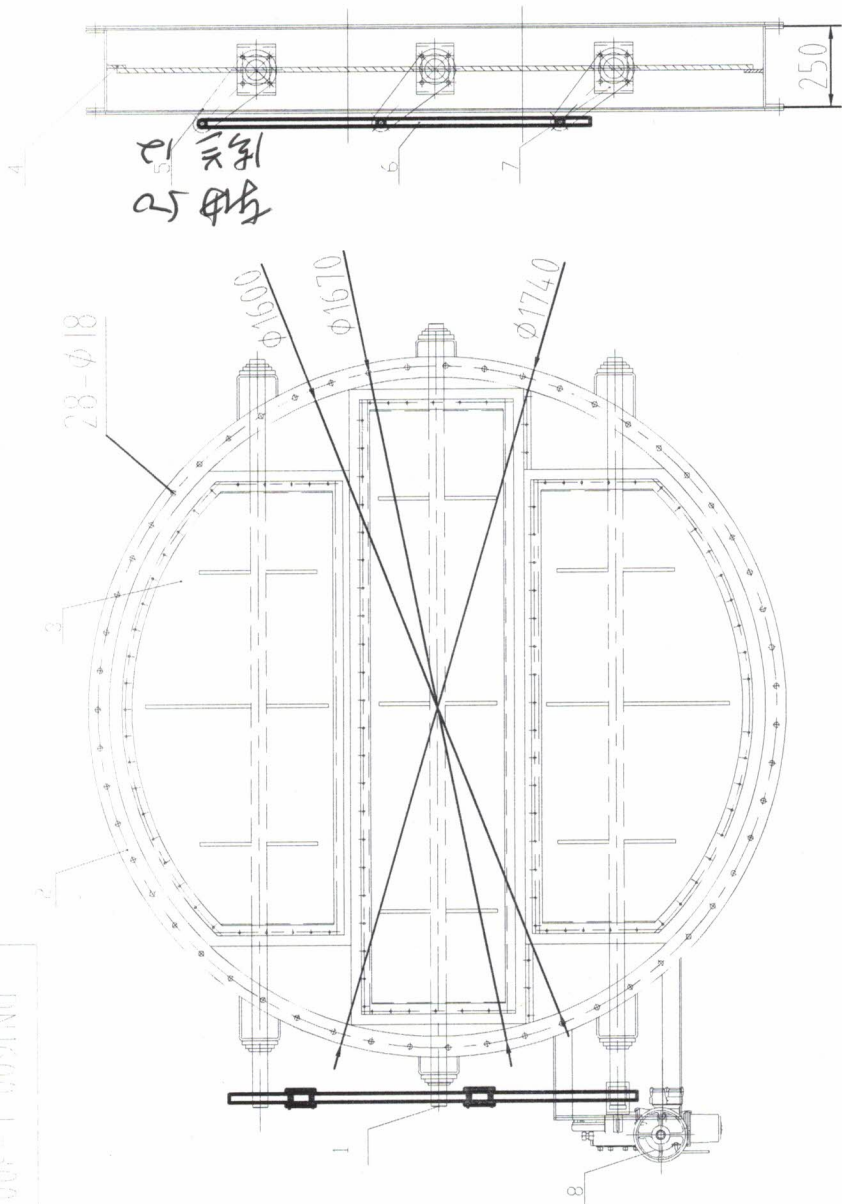

### 技术要求

- 1、产品的制造与验收按D-LD2000标准执行。
- 2、所有焊缝严密饱满，无夹渣、焊瘤。
- 3、本产品为法兰连接配对法兰及全套紧固件。
- 4、档板门结构为：三轴单档板，泄露率小于1%。
- 5、~~配智能一体化电动执行器，型号为：DGV200、50Hz~~  
批板2000NM 380V、4 200mA
- 6、百叶窗产品重量(不含执行器) ~~18~~kg, 上下浮升<5%

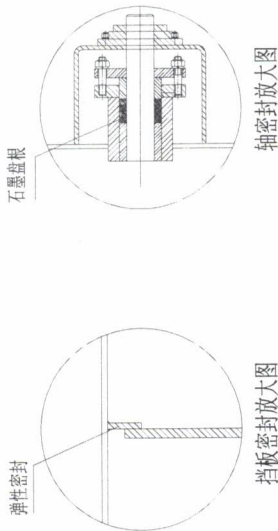

轴密封放大图

档板密封放大图

序号	代号	名称	数量	材料	单件重量	总计重量	备注
5	t=8mm	框架	1	304			
4		密封片		316L			
3	t=10mm	门板	3	304			
2	<del>t=8mm</del>	法兰	4	304			合配对
1	<del>φ40</del>	轴	6	304			
		通轴					

## 外形图



电动三偏单式百叶窗

序号	代号	名称	数量	材料	单件重量	总计重量	备注
8		电动执行器	1				
7		轴承底板	6	304			
6		连杆组件	1	304			

